
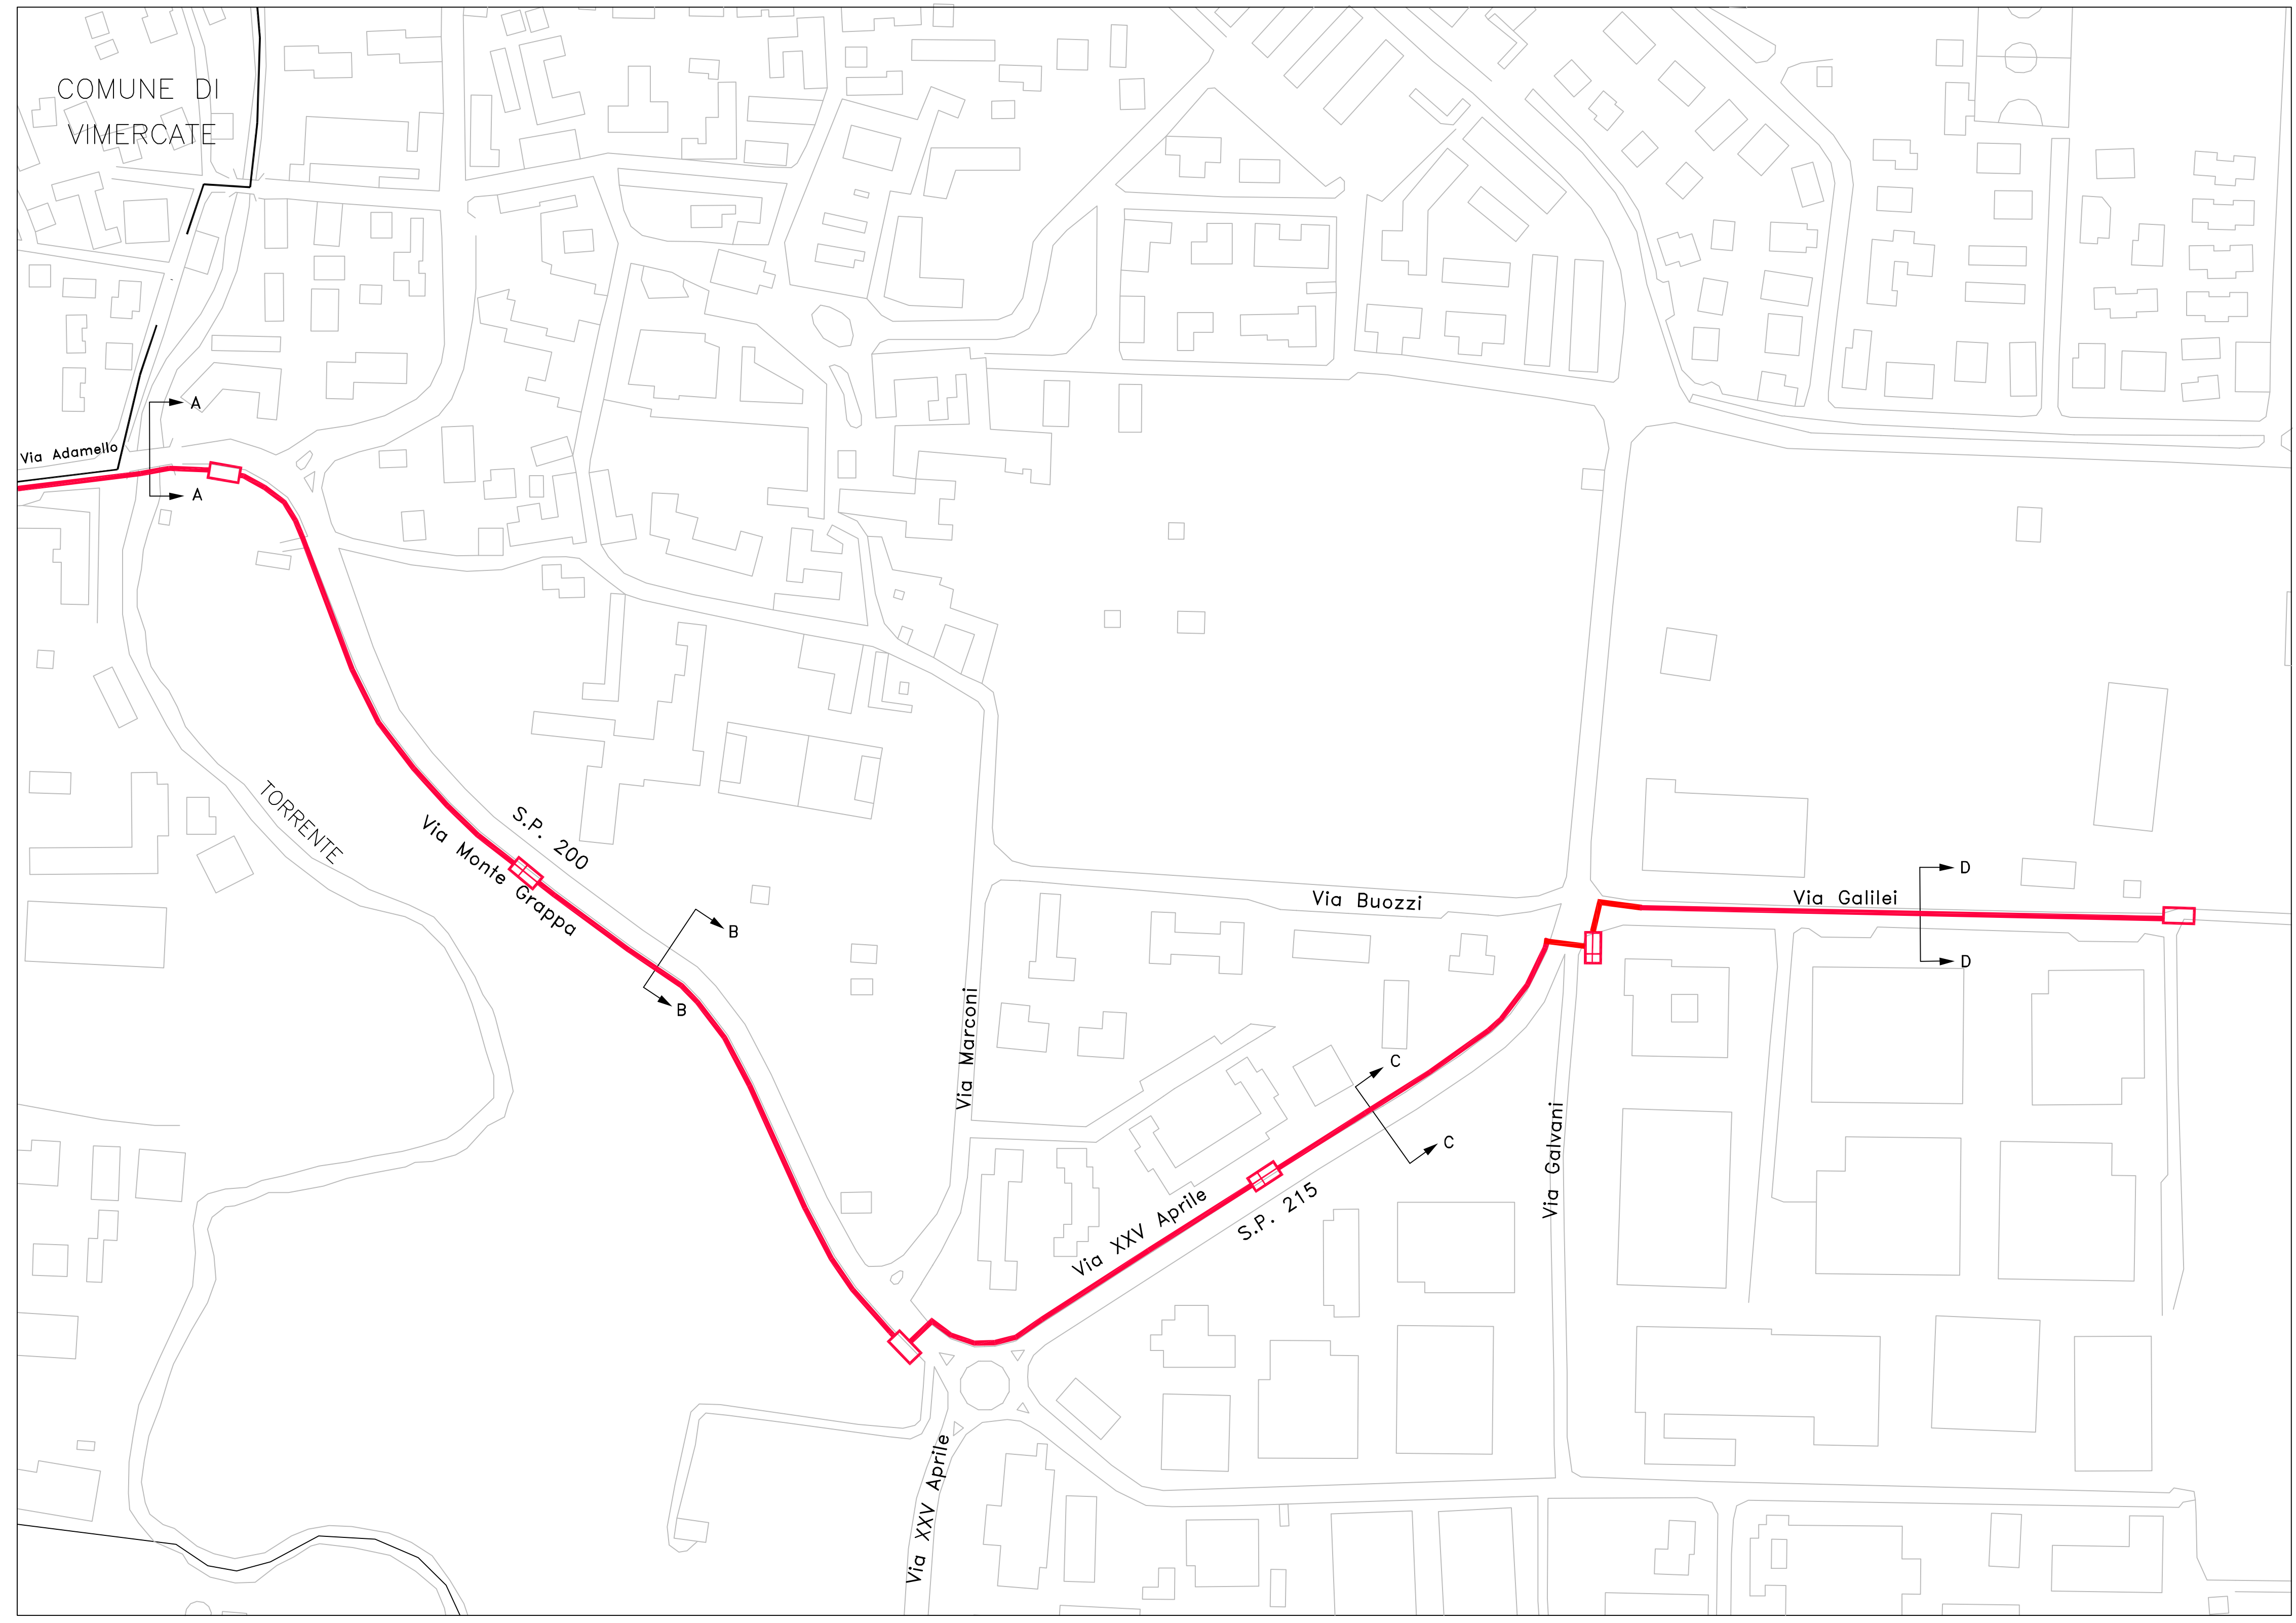
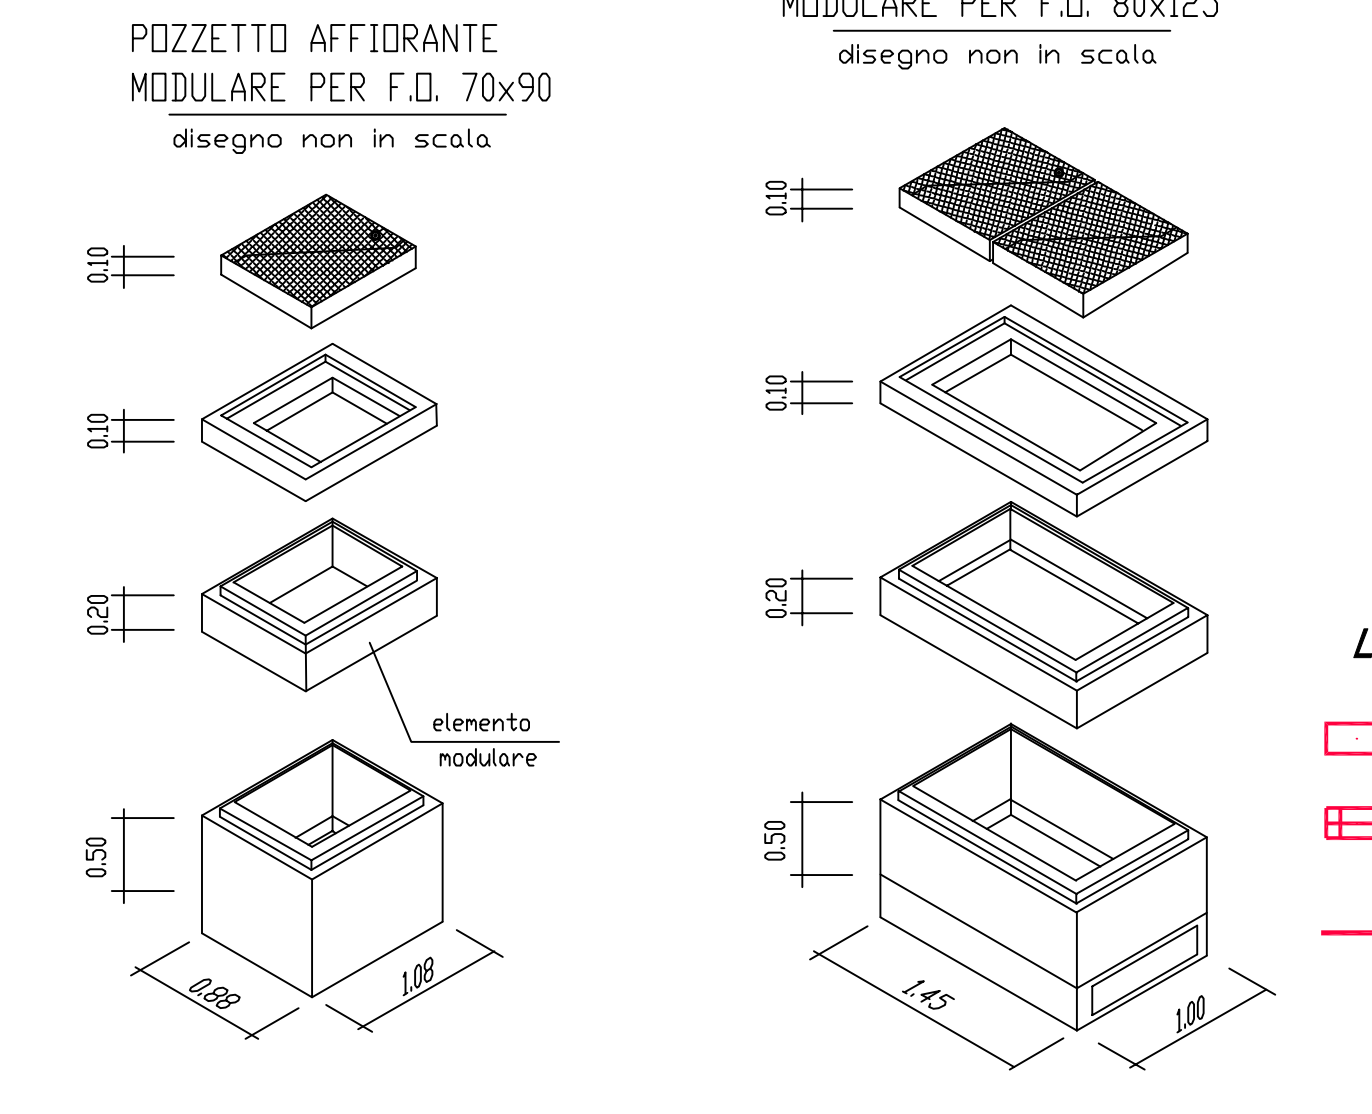
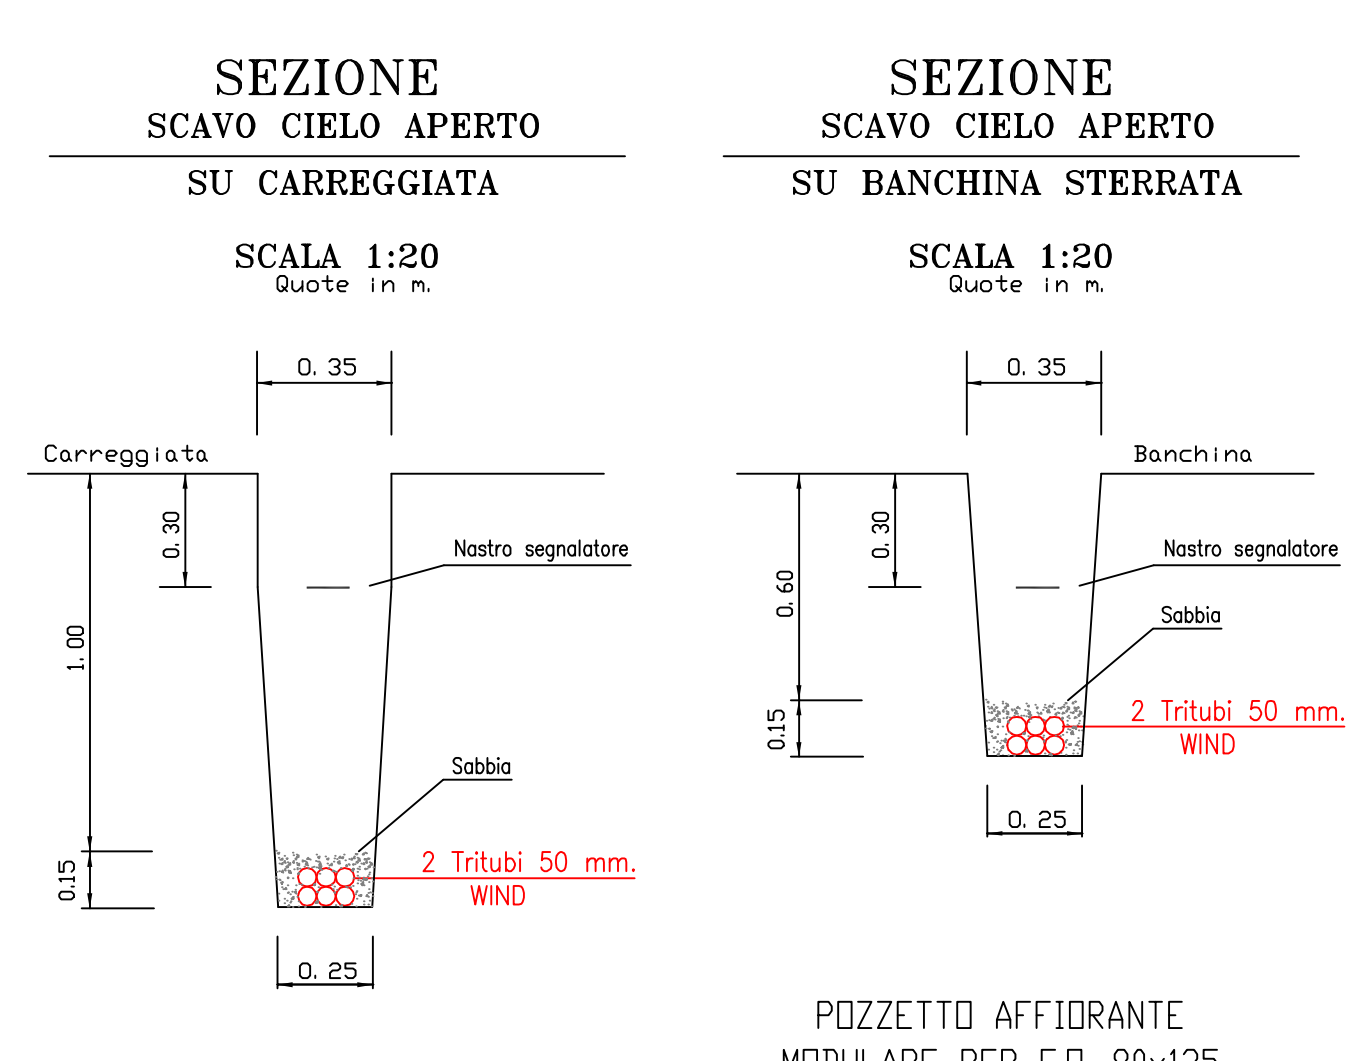


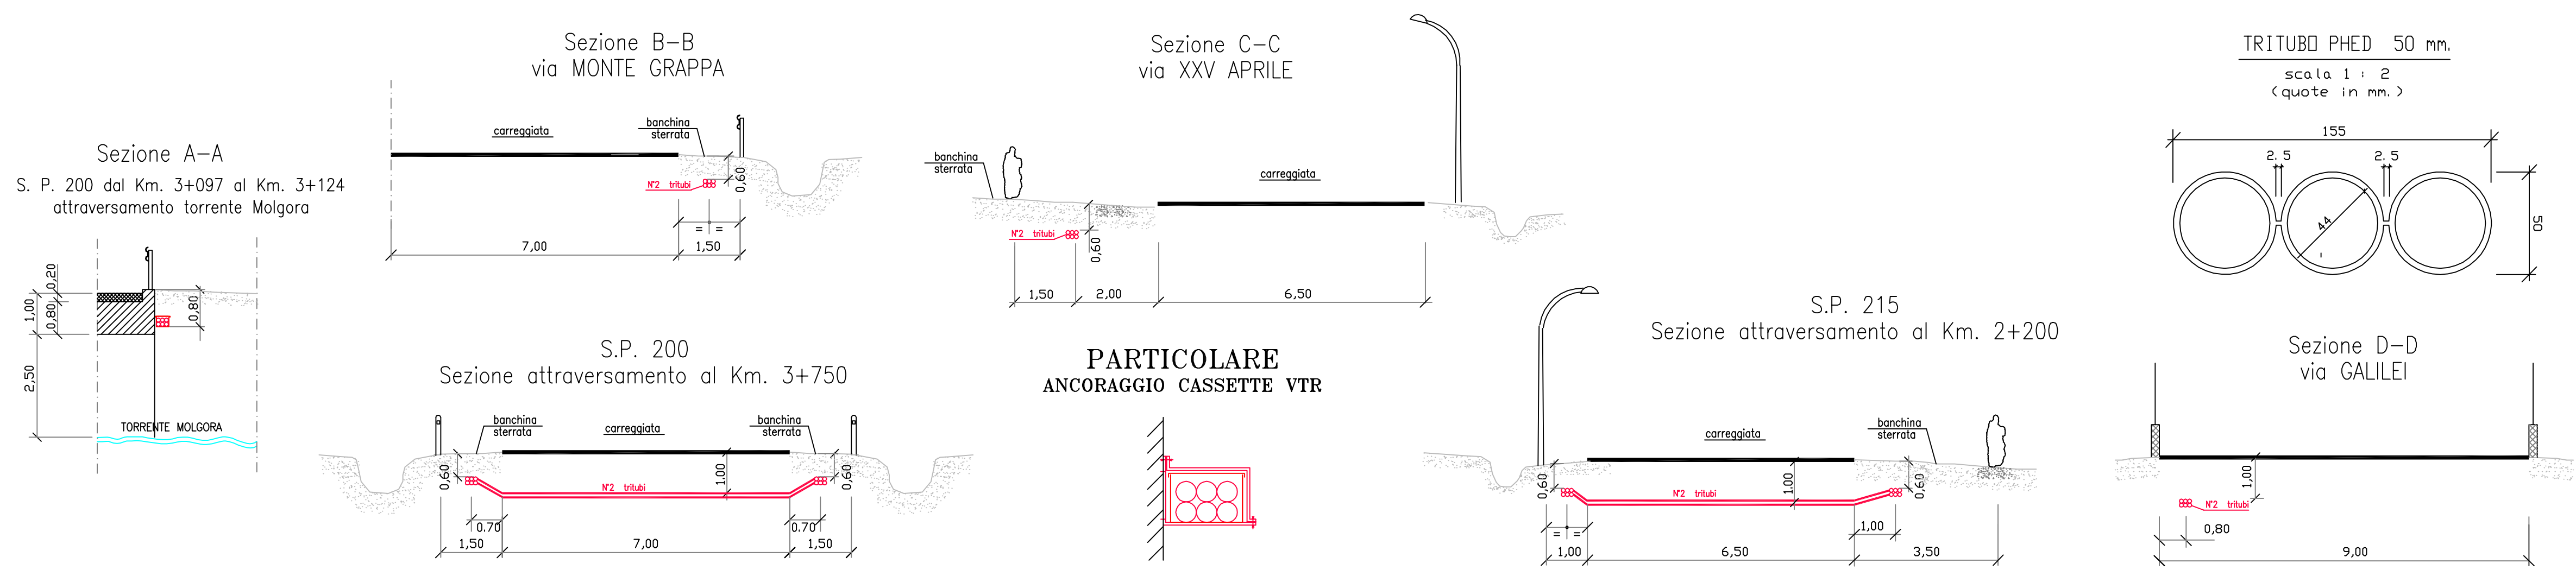

AS-BUILT

PLANIMETRIA

Scala 1:2000

Data: gennaio 2004

COMUNE DI BURAGO DI MOLGORA

S.P. N°200 dal km 2+980 al km 3+750
- Via Monte Grappa -

S.P. N°215 dal km 2+200 al km 2+630
- Via XXV Aprile -

Via Galileo Galilei



POSA DI INFRASTRUTTURE PER TELECOMUNICAZIONI CON CAVI IN FIBRA OTTICA

 VALTELLINA